
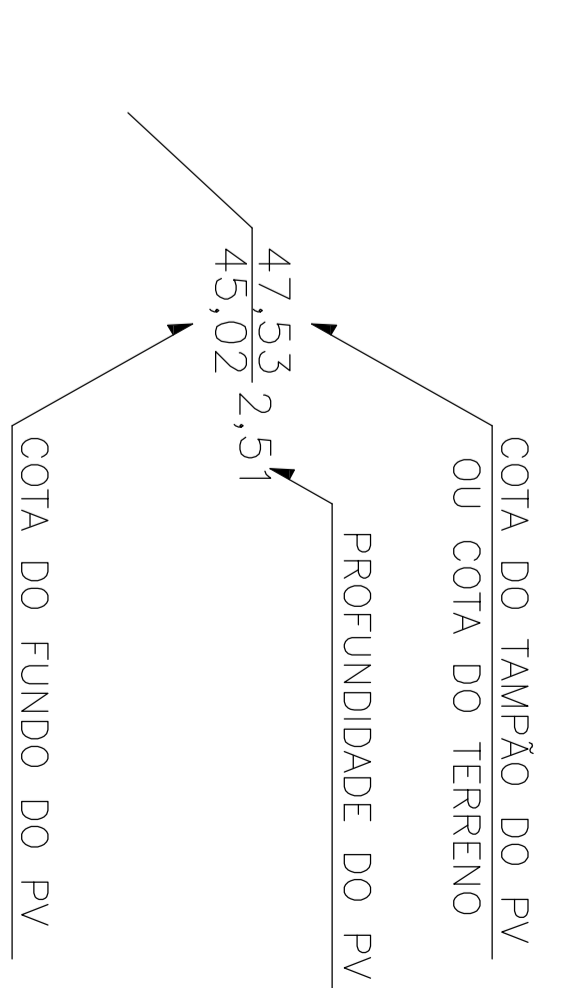
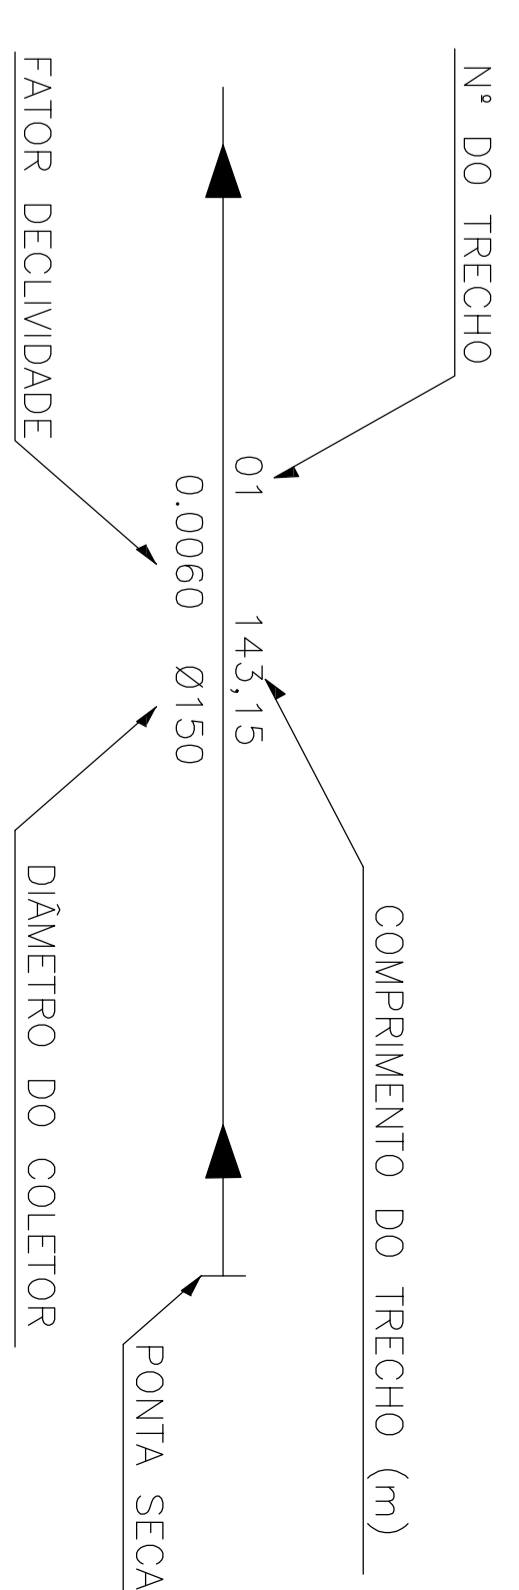


ANOTAÇÕES

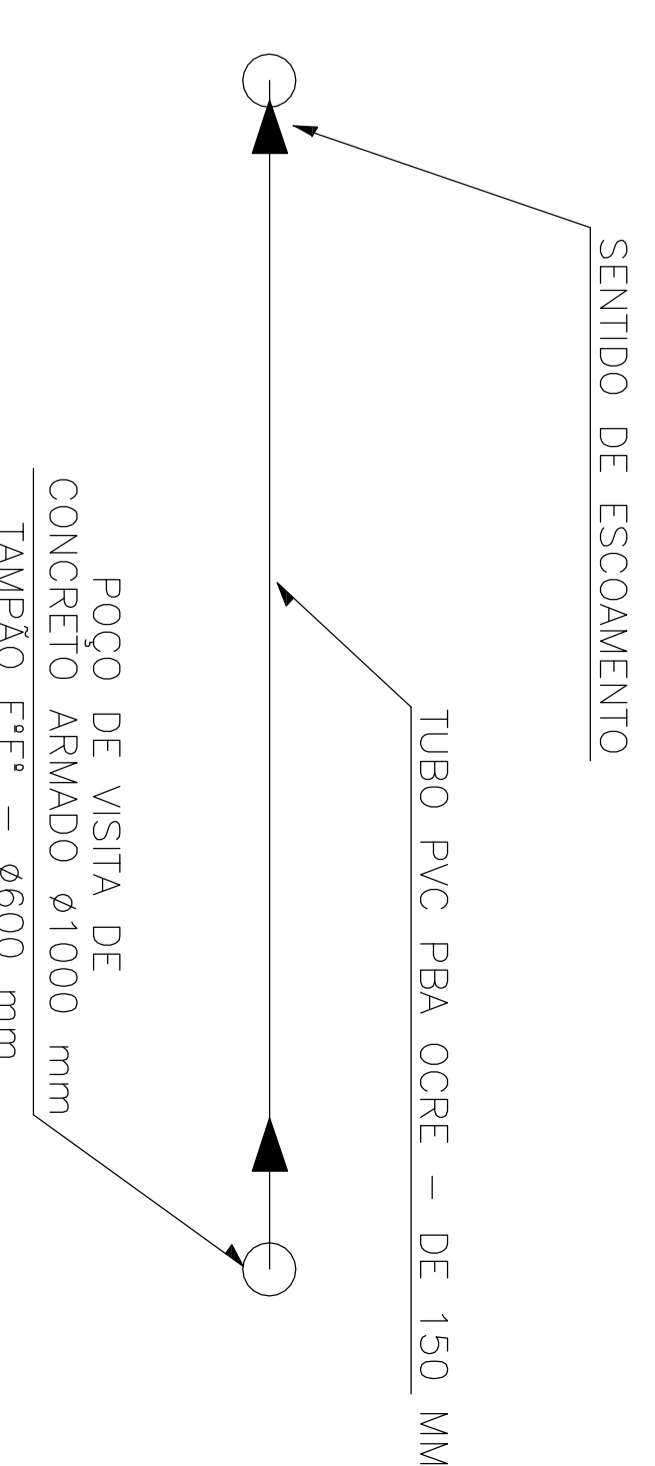

- P.V. EXISTENTE
- REDE DE RECALQUE A CONSTRUIR
- REDE COLETORA EXISTENTE
- REDE COLETORA A CONSTRUIR
- REDE COLETORA DE ESCOTO - PVC DE 150 mm - 1.993,96 m.
- REDE DE RECALQUE - PVC CL 12 DE 60 mm - 412,00 m.
- (Especificação completa, ver memorial descritivo)

TONYK&B
Projetos e Serviços



PROJETOS: ARQUITETÔNICOS, LOTAMENTOS E SANEAMENTO
 Rod. S. Mateus x N. Venâncio, nº 111-18, São Teresa - São Mateus-ES
 Tel.: (27) 3767-3099 / 99264-4387 - E-mail: tonyk&b@gmail.com

AS BUILT

LOTAMENTO RESIDENCIAL BURTITIS

SISTEMA DE ESGOTAMENTO SANITÁRIO

PROJETO:	SOMA URBANSANO LTDA		
PROPRIETÁRIO:	CNPJ: 10.920.007/0001-78		
ENDEREÇO:	ESTRADA VELHA SÃO MATEUS X GURIRI - BARRIO AVIAÇÃO - SÃO MATEUS - ES		
RESP. TÉCNICO:			
ÁREA PROJETO:	ESCALAS:	DESENHO:	DATA:
VER NOTAS	1/1.000	TONYKO	Julho/2016
			FOLHA: 01/02

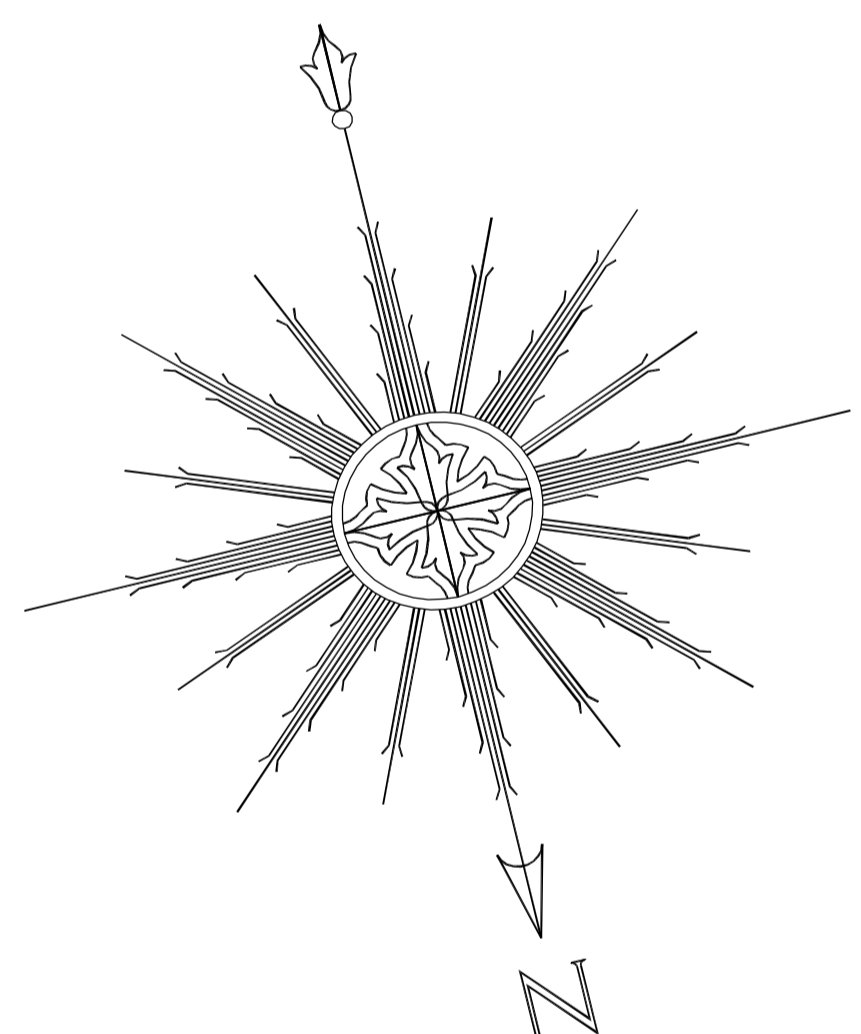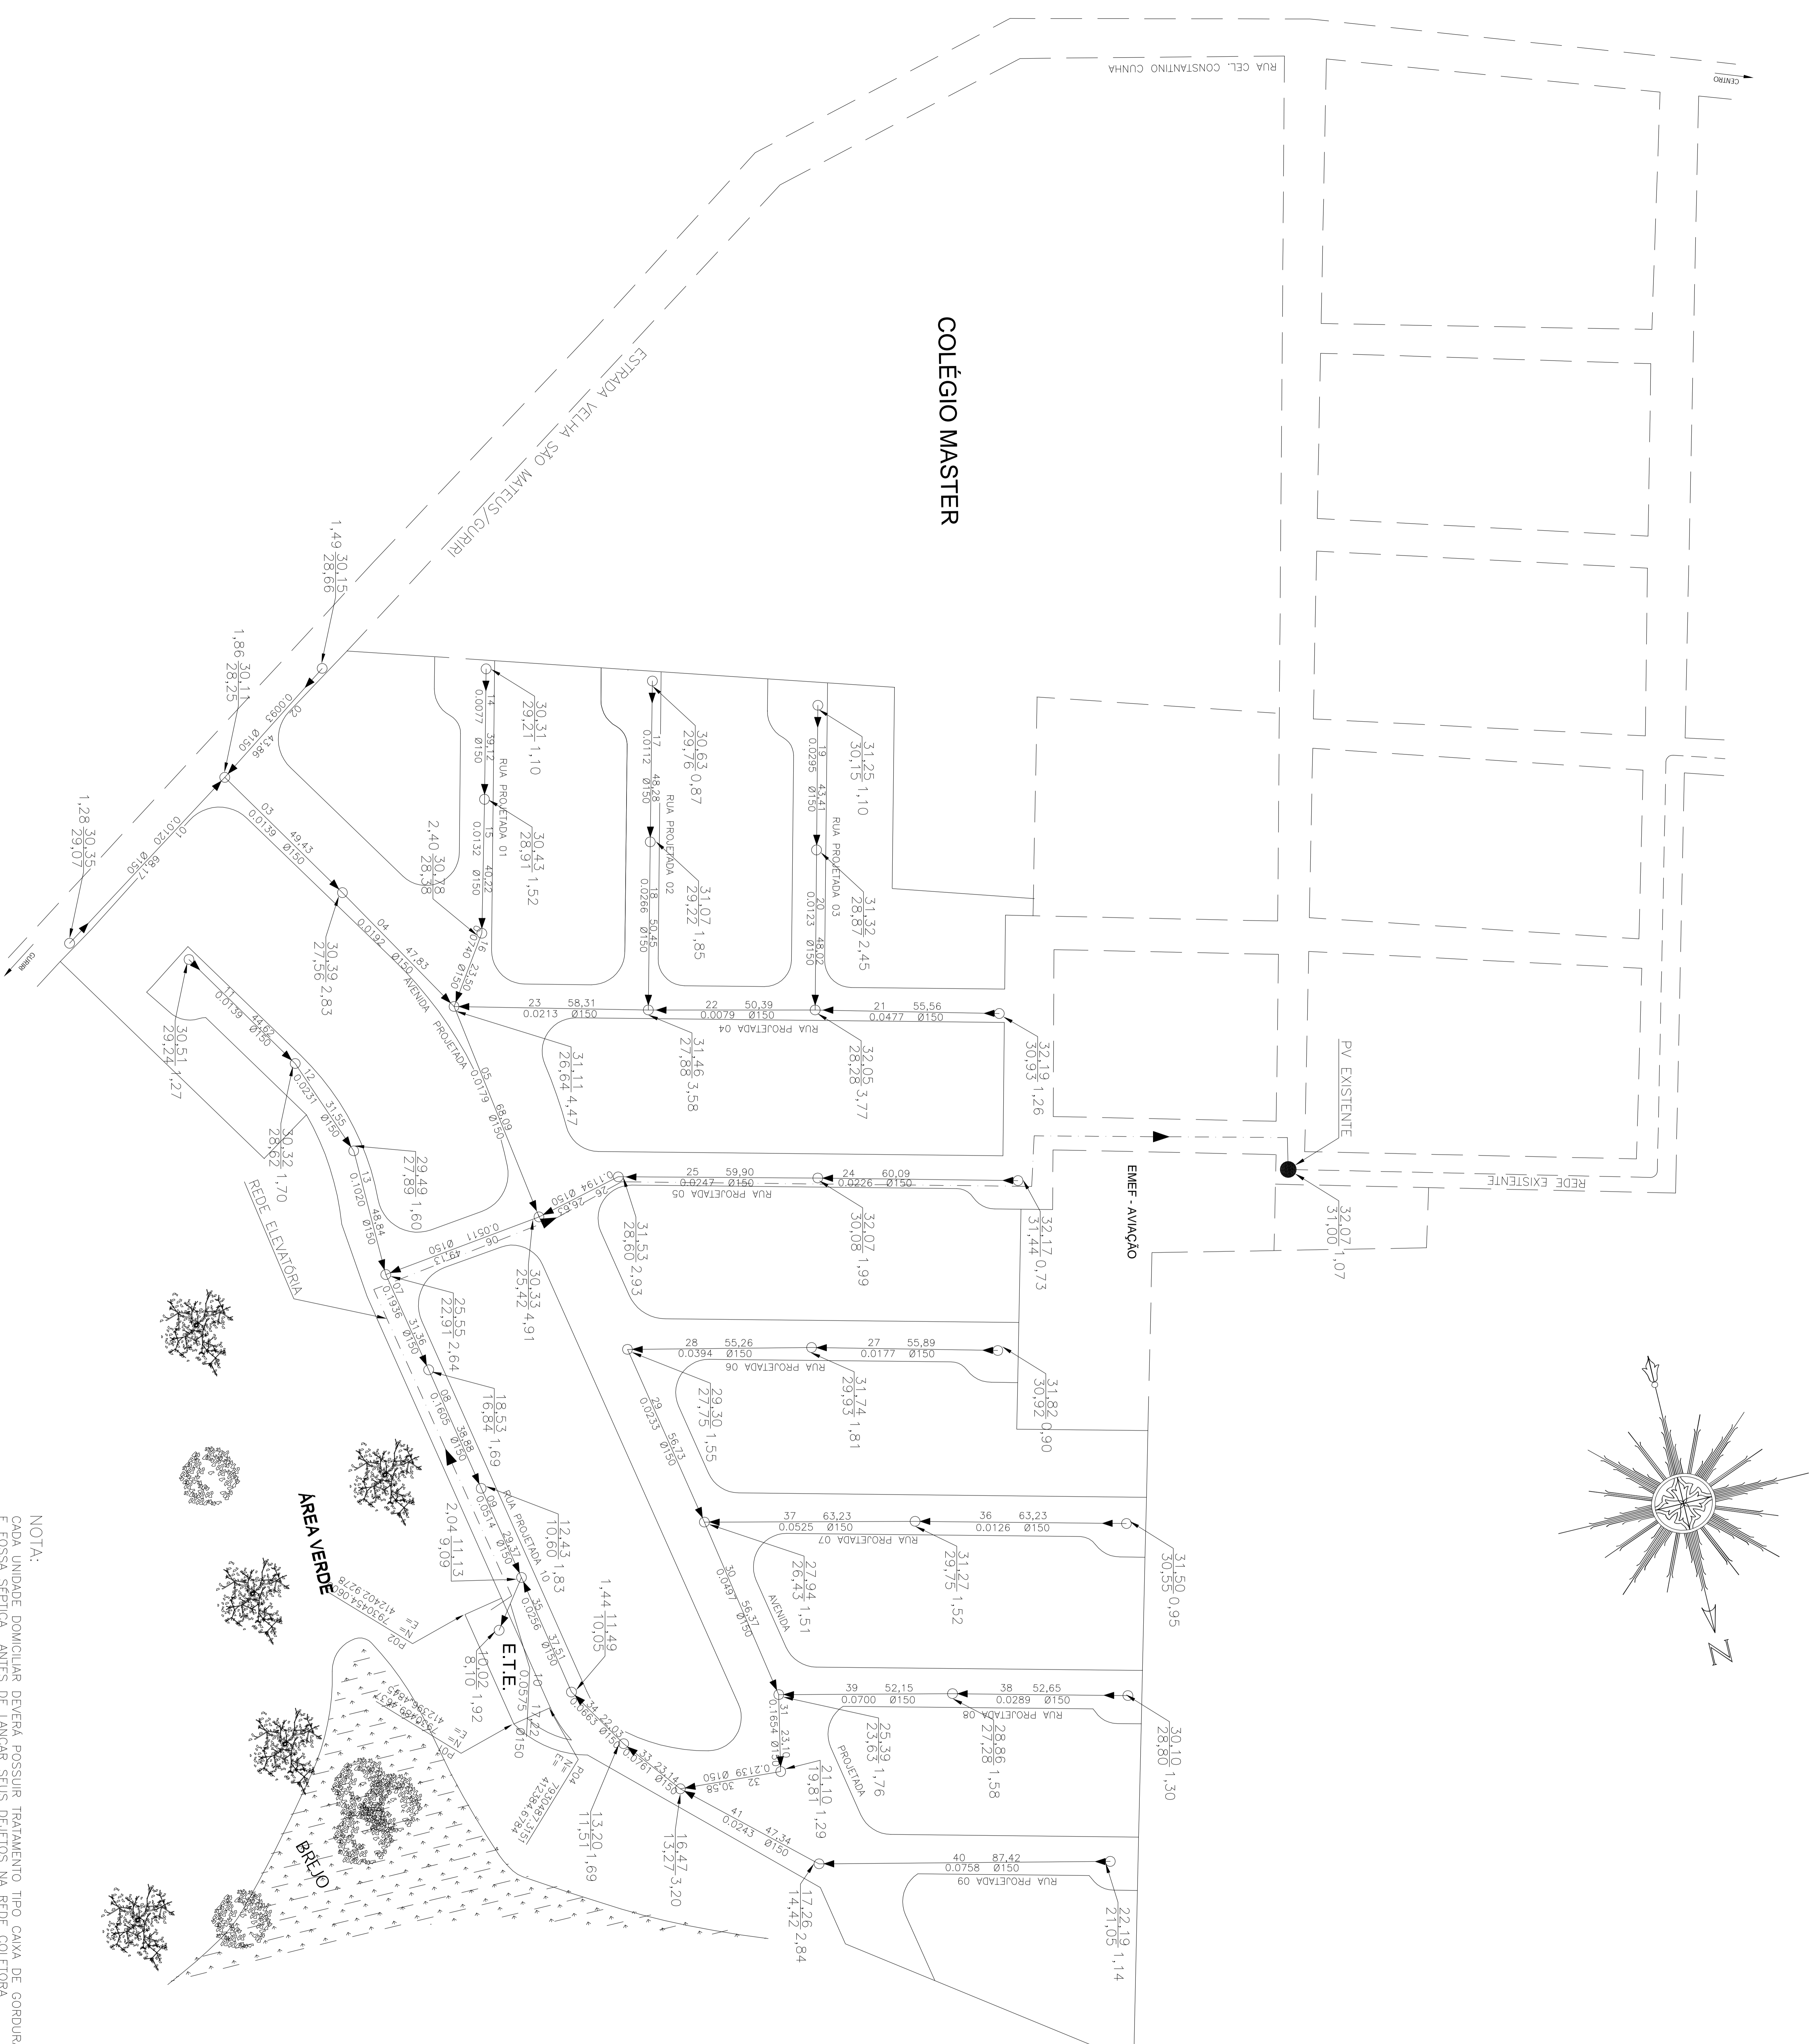

NOTA:
 CADA UNIDADE DOMILIAR DEVERÁ POSSUIR TRATAMENTO TIPO CAIXA DE GORDURA E FOSSA SÉPTICA ANTES DE LANÇAR SEUS DEJETOS NA REDE COLETORA.